



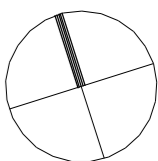

Číslo	Název	Plocha	Obvod
3.00-D	schodiště D	24,08 m²	24,98 m
4.01	chodba	53,07 m²	54,49 m
4.02	chodba	53,14 m²	54,44 m
4.03	chodba	39,87 m²	40,69 m
4.04	kancelář	18,43 m²	17,70 m
4.05	kancelář	14,58 m²	16,30 m
4.06	kancelář	16,23 m²	16,90 m
4.07	kancelář	14,11 m²	16,24 m
4.08	pfedstřítka	5,49 m²	9,38 m
4.09	wc-ženy	7,69 m²	11,18 m
4.10	kancelář	13,42 m²	15,88 m
4.11	kancelář	13,75 m²	16,00 m
4.12	kancelář	17,23 m²	17,40 m
4.13	chodba	4,34 m²	8,48 m
4.14	kancelář	8,63 m²	12,02 m
4.15	kancelář	13,83 m²	14,88 m
4.16	kancelář	11,29 m²	14,46 m
4.17	kancelář	23,96 m²	19,73 m
4.18	kancelář	12,11 m²	15,24 m
4.19	kancelář	18,31 m²	18,78 m
4.20	komora	1,19 m²	4,68 m
4.21	kancelář	17,19 m²	16,87 m
4.22	chodba	3,79 m²	8,22 m
4.23	kancelář	20,32 m²	18,06 m
4.24	kancelář	22,61 m²	19,51 m
4.25	kancelář	17,93 m²	17,52 m
4.26	kancelář	7,81 m²	11,98 m
4.27	kancelář	10,38 m²	13,24 m
4.28	kancelář	10,87 m²	14,18 m
4.29	kancelář	14,80 m²	16,38 m
4.30	kancelář	16,80 m²	17,78 m
4.31	kancelář	12,97 m²	15,49 m
4.32	kancelář	33,28 m²	23,10 m
4.33	kuchyňka	2,43 m²	6,86 m
4.34	WC-předstřítka	9,98 m²	15,55 m
4.35	WC	1,50 m²	4,90 m
4.36	úklid	2,97 m²	7,46 m
4.37	chodba	24,92 m²	22,34 m
4.38	chodba	24,70 m²	22,20 m
4.39	strojovna výťah V1	13,44 m²	14,90 m
4.40	strojovna VZT	88,31 m²	43,11 m
4.A	schodiště A	21,66 m²	20,10 m
4.B	schodiště B	25,31 m²	24,25 m
4.C	schodiště C	25,31 m²	24,25 m
4.V2	výtah V2	6,48 m²	10,20 m
4.V3	výtah	1,80 m²	5,40 m
4NP		820,75 m²	830,30 m

4NP

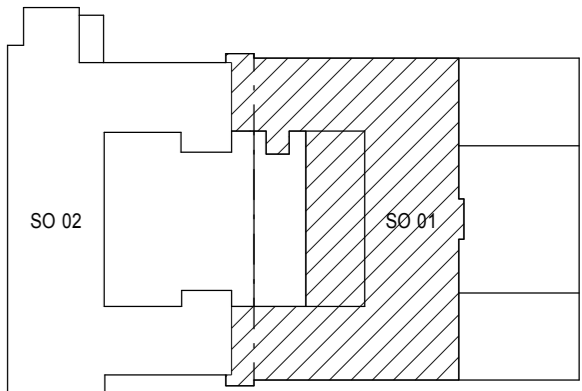

Poznámka

Zaměření objektu vychází z provedení dokumentace skutečného provedení stavby a nového doměření na místě. Maximální odchylka přesnosti zpracování je do 150 mm.

Úroveň + 0,000 je v souladu s původní dokumentací vztahena k vyřešené podlahy hlavního vstupního podlaží, tedy 2.np

Číslování podlaží vychází z danyh souvislosti a návaznosti na terén a odpovídá původnímu označení nové budovy.

Značení objektů - SO 01 (stará budova), SO 02 (nová budova). Označení účelů místnosti je převzato z původní dokumentace a částečně přizpůsobeno novému využití.

revize	popis	datum
--------	-------	-------

±0,000 =133,92 m.n.m. (výšk. systém Bpv)

Rekonstrukce budovy U Plovárny 1190, Děčín		u Plovárny, c.1190/4 s. n.000		objekt SO 01, SO 02	č. záznamy 211
datum 1.3.2012			měřítko 1:100	list F	číslo výkresu 205
Půdorys 4.np			prošel 1:100	číslo výkresu F	revize 205